


太陽光(低圧)八千代町若ソーラー発電所



完成図

買取
保証期間
20年


買取
保証価格
19.8円
税込

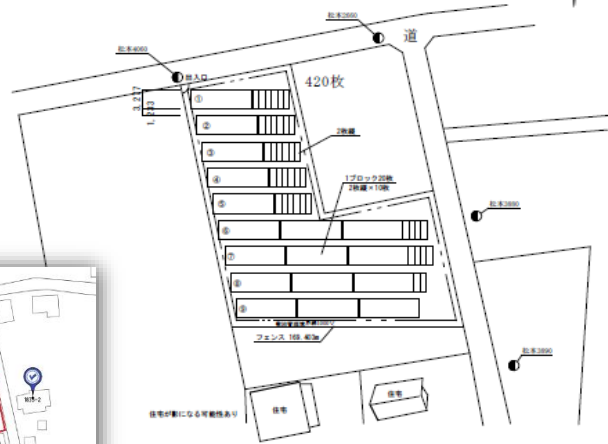

現地案内図



現地詳細

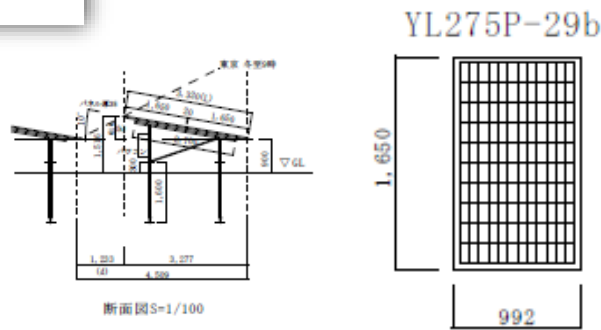

所在地	茨城県結城郡八千代町大字若1834-1				
発電容量	115.5			kW	
	(設備認定は49.5kW)				
価格	2,517	万円	土地 所有権	380	
	(表示価格は10%計算)		土地 代・ 負担金	596,403円	
設備仕様	モジュール	YL275P-29b		275	
	モジュール枚数	420	枚	角度	
				10	度
	PCS	STP10000TLEE-JP-11	9.9	kW	× 5台
	固定価格買取金額	18円+税(19.8円)/kWh			
固定買取期間	20年				
土地面積	1,494		㎡		
発電予測	初年度発電量見込	127,167.00		kWh	
	売電収入(初年度)	約	251.79	万円 (税込)	
	利回り	約	10	%	
※メーカー発電シミュレーションによる					
保証	出力保証	25年(段階的に)			
	製品保証	モジュール10年 パワコン5年			
備考	連系日	2019年3月29日			
	固定資産税	買主負担			
	別途費用	<ul style="list-style-type: none"> ・火災保険(339,160円/5年) ・利益保険(6,280円/1年) (火災保険、利益保険は他社加入でもOKです。) ・登記費用 ・インターネット回線、月額費用 			
	【オプション設定(税込)】	(別途費用が掛ります)			
	<ul style="list-style-type: none"> ・監視カメラ(2台設置).....19.8万円~(設置状況により異なる) ・メンテナンス費用.....381,150円/年は必須です。(監視システム含む) ・パワコン延長保証.....1~5年 無償 5年延長 35,200円/台 10年延長 70,400円/台 15年延長 105,600円/台 				
* 上記金額は、消費税10%の時の価格です。引渡し時に消費税に変動がある場合は、その価格になります。					

国土交通大臣(1)第8988号 建設許可(特-26)第9352号 (社)埼玉県宅地建物取引業協会会員 ※本資料に記載されている情報は、弊社により、適宜、変更されますのでご了承下さい。 ※図面と現況が異なる場合は現況を優先いたします。

Eco Kamiken

株式会社 上里建設

営業時間/AM9:00~PM6:00

〒367-0044 埼玉県本庄市見福3丁目14-14

お問い合わせ

TEL (0495)25-5454

FAX(0495)25-5455

ホームページ <http://kamiken.info/>

MAIL kamiken@sky.plala.or.jp